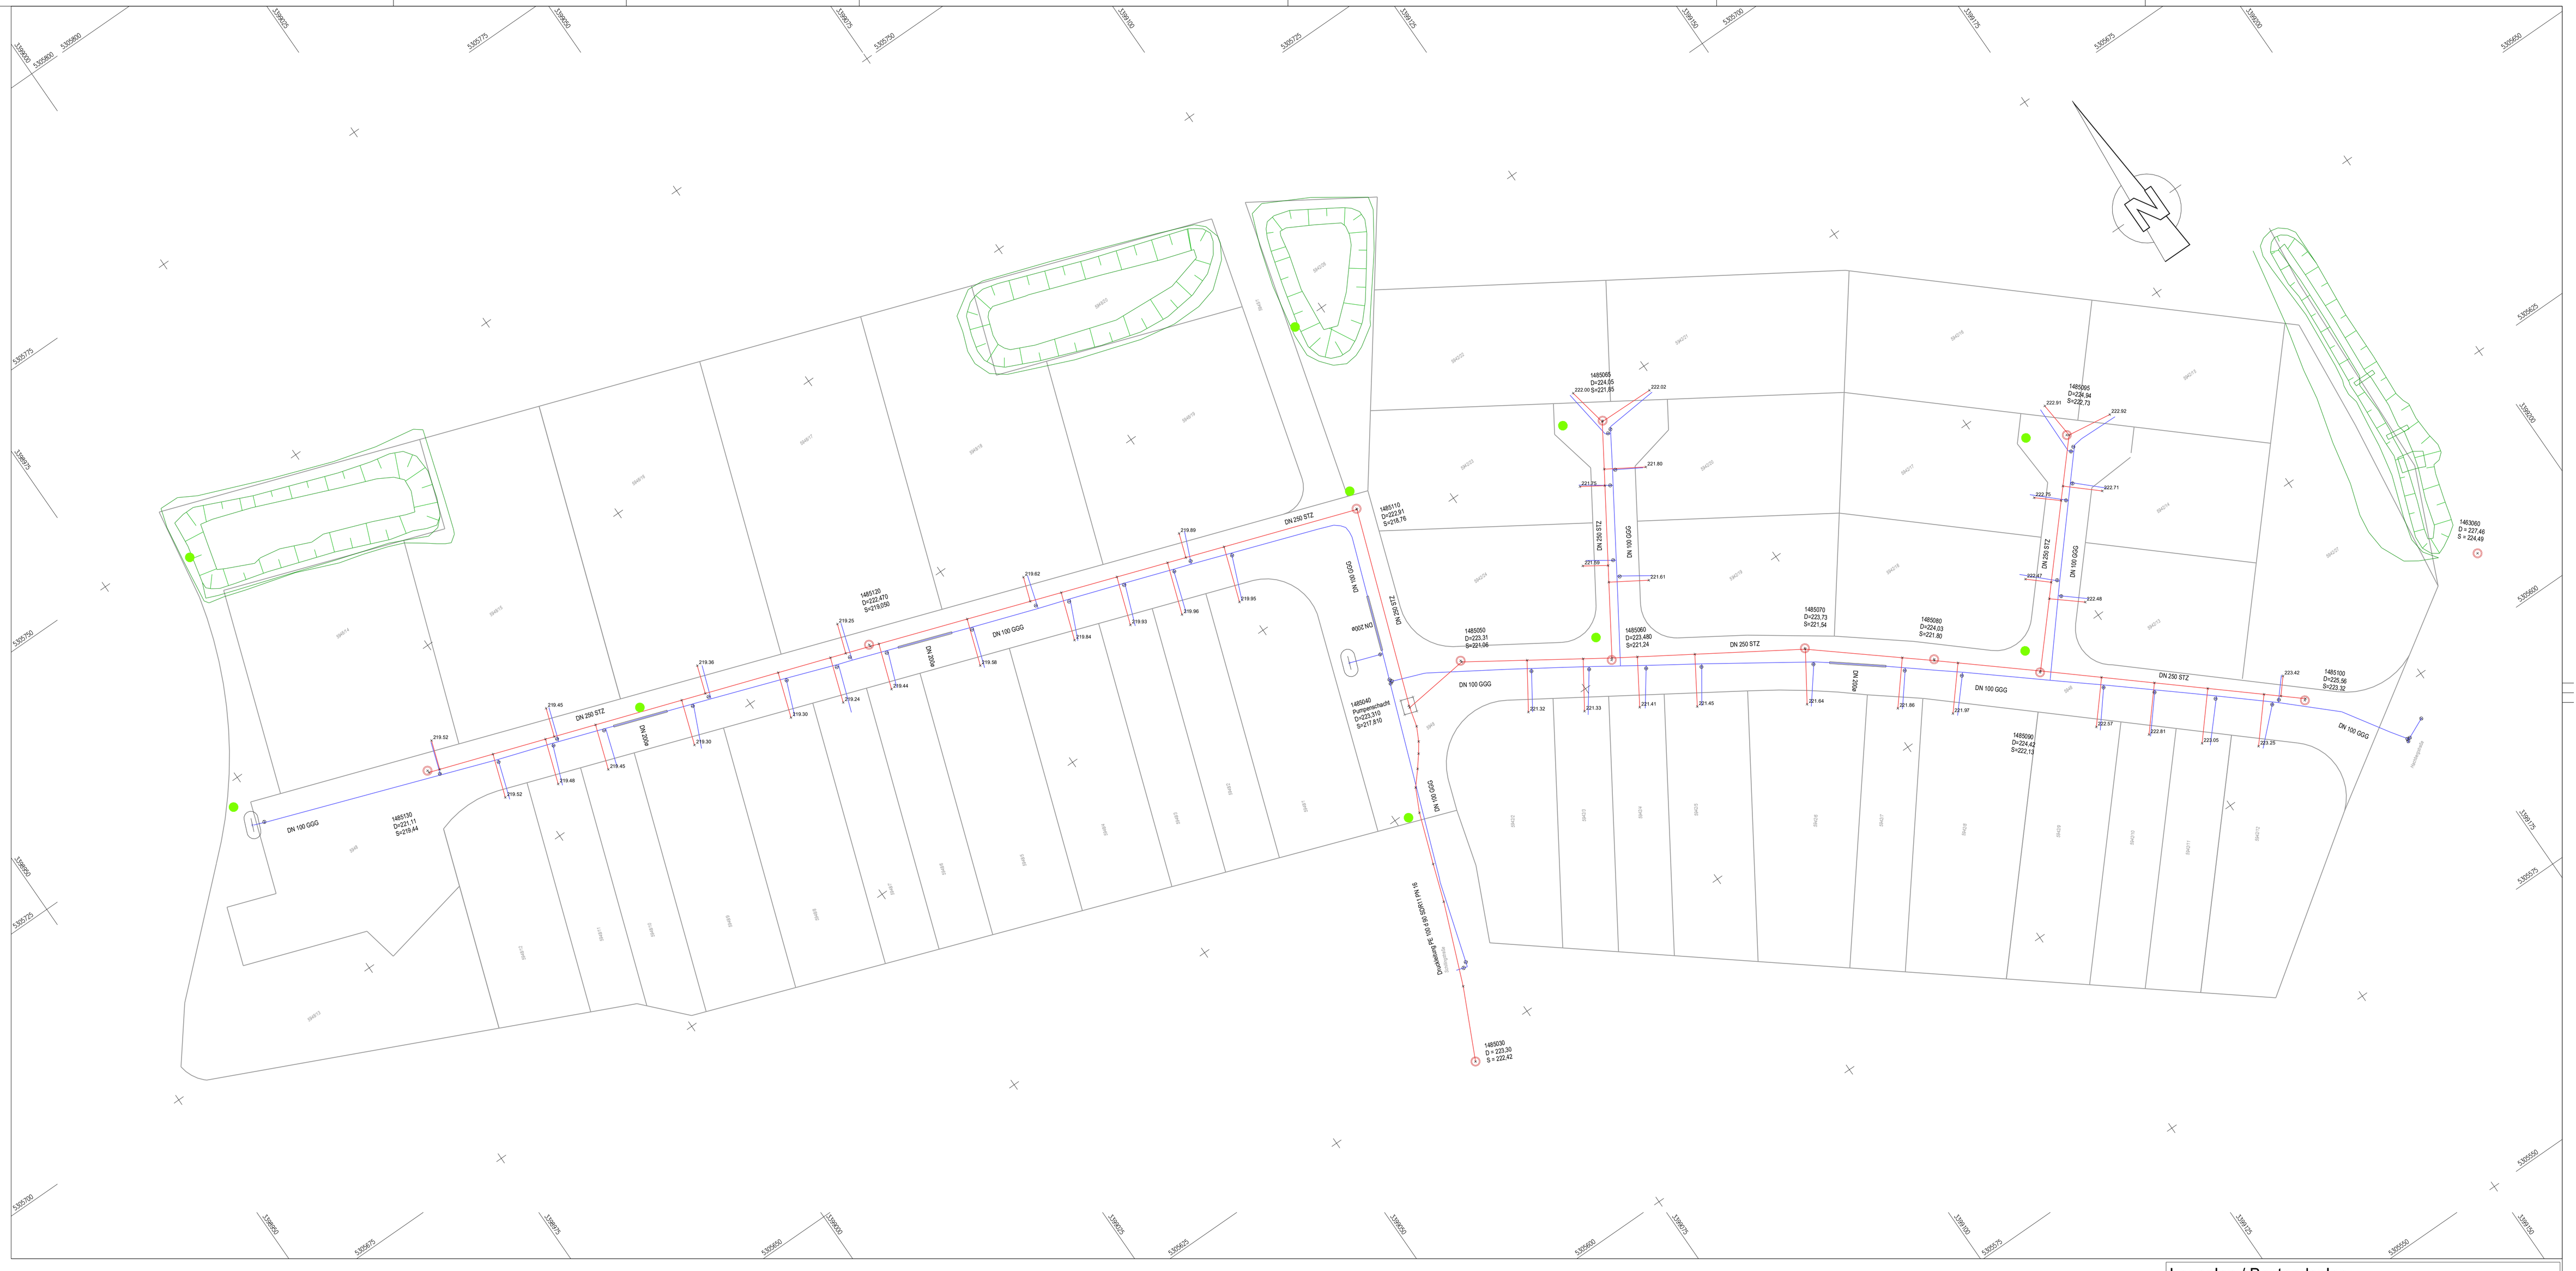

Lageplan / Bestandsplan

Planname Wasserleitung_Bestand

Heitersheim-20180609_Staaden III

Auftragsnummer : 20180609

KNOBEL Bau-Gruppe

KNOBEL Tief- und Straßenbau
Freiburger Straße 33
79258 Hartheim a.Rhein

M 1 : 250	Datum : 16.12.2019	Blatt-Nr. 1
Erstellt durch : Michael Kupke	Bauleiter / Genehmigt von : Sascha Hoffmann	

RIB Software AG
Stuttgart, Germany
www.rib-software.de
info@rib-software.de

Programmversion RIB iTWO civil 2017